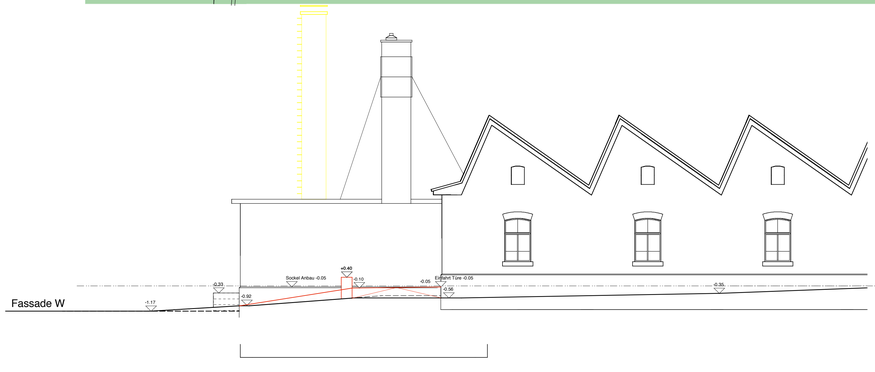

ZWICKYFABRIK FÄLLANDEN

Grundriss Erdgeschoss
Nord-West Fassade
Süd-West Fassade

Architekturbüro Burkhard & Lüthi
Niederholzenrain 21, 8008 Zürich
Tel. 01/ 422 09 09
Fax 01/ 381 93 62

Datum	12/10/99
Massstab	1:100
Grösse	A1
gezeichnet	mh
letzte Rev.	siehe Rev. Journal

Revisionsplan Kanalisation und Umgebung

016/ 117_r13 .1

Bestehend
Abbruch
Neu

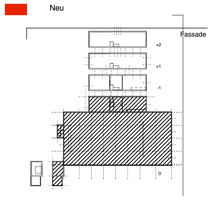

LAYER	SUBJECT	STATUS
Schnitte EFG	durch Nebenräume	
Umgebung		
Kanalisation		
Fassade W		
Fassade S		
Fassade SO	alt Ost	
Fassade NO	alt Nord	
Schnitt D	quer d. Kopfbau (Richt. O)	
X2	3D Modell 2.OG (Linklayer)	
X1	3D Modell 1.OG (Linklayer)	
X0	3D Modell EG (Linklayer)	
X-1	3D Modell UG (Linklayer)	
Dach	nur 3D Modell	
Dachstuhl	nur 3D Modell	
Schnitt C	längs durch Kopfbau	
Schnitt B	längs durch Halle	
Schnitt A	quer d. Kopfbau (Richt. W)	
3D-Modell	(Layerlinks)	
Kopfmauern_EG		
Shedmauern_EG		
Sheddach		
Kopfmauern_EGEing		
UG_Boden		
2.OGneu		■
2.OGbestehend		■
2.OGabbruch		■
1.OGneu		■
1.OGbestehend		
1.OGabbruch		
Bemassung		
Plan_neu		
Plan_bestehend		
Plan_Abbruch		
Plankopf	Mst. 1/1	
UGneu		
UGbestehend		
UGabbruch		
Bezugslinien		

REVISIONS-JOURNAL:

BESCHRIEB	DATUM/GEZ.	VERTEILER
änderung Layout	28/10/98mh	Bauausschuss
wc-anlage	03/11/98mh	
bühnenrückwand, neb.räu	16/11/98mh	Feuerpolizei, Regli
Kanalisation	14/12/98mh	
Türöffnungen	28/12/98mh	
Koten Fass S&O	03/02/99mh	
Hinterbühnenbereich	26/02/99mh	BA 01/03/99
Umgebung	16/03/99mh	
Barbereich	06/04/99mh	BA 06/04/99
WC-Anbau	26/04/99mh	
Türanord., Aussenbereich	13/06/99mh	Baustelle
Bodenkanäle, Türb. Wüst	02/06/99mh	Baumgartner, Baust.
Umgebung	07/09/99mh	Baupolizei
Änderung Umgebung	18/11/99mh	Baupolizei
Die Bauherrschaft:		

Fällanden, den

Die Projektverfasser:

NGF

Total EG:	1404.89 m2

Halle:		1201.11 m2
	0.01 Eing.windfang	26.63 m2
	0.02 WC Eingang/ KH	2.80 m2
	0.03 Requisitenraum	142.68 m2
	0.04 Garderobe	72.19 m2
	0.05 disponibler Raum	60.75 m2
	0.06 WC & Dusche	0.00 m2
	0.07 Saal	896.05 m2
Kopfbau:		123.16 m2
	0.11 Kinderhort	62.31 m2
	0.12 Kinderhort	59.05 m2
	0.13 WC Kinderhort	1.80 m2
Anbau alt:		47.38 m2
	0.21 Büro Leiter	27.08 m2
	0.22 Werkstatt Leiter	20.30 m2
Anbau neu:		33.24 m2
	0.31 WC Herren	14.41 m2
	0.32 Rollstuhl	5.13 m2
	0.33 WC Damen	0.00 m2
	0.34 Getränkelager	13.70 m2

BKP 273.000 Türen in Holz

Türfabrik Turbental, Turbental
Herr Onder
Tel. 052 385 20 21

Pos. gemäss A-8956 (Auftragsbestätigung vom 25-6-99)

Pos.1+2: (Bandung links)
Anforderungen: T30
Türlicht bxh mm 1000x2100.
Rohmass Mauerlicht bxh mm 1100x2150.

Pos.3,4+5: (Bandung links)
Anforderungen: -
Türlicht bxh mm 800x2100.
Rohmass Mauerlicht bxh mm 900x2150.

Pos.6: (Bandung rechts)
Anforderungen: -
Türlicht bxh mm 700x2100.
Rohmass Mauerlicht bxh mm 800x2150.

Pos.7: (Bandung links)
wie Pos.6.

7 Möbel AG, Wallisellen
Herr Siebenmann
Tel. 01 830 77 71

Pos.S1:
Anforderungen:
Türblatt bxh mm _____x_____.
Rohmass Mauerlicht bxh mm 940x2370.

Pos.S2:
Anforderungen: Elektrokastenbeschriftungen
Türlicht bxh mm _____x_____.
Rohmass Mauerlicht bxh mm 3150x2500.

Pos.S3:
Anforderungen: WC Türe
Türlicht bxh mm 650x1900.
Rohmass Mauerlicht bxh mm 900x2600.
(Lichtmass roh ow. vert. Mauerschieben)

BKP 221.600 Aluminiumfenster und Tore in Metall

Wüst Metallbau AG, Altstätten
Herr W. Wüst.
Tel. 071 755 26 26

Pos. gemäss 99.6106 (Auftragsbestätigung vom 1-7-99)

Pos.211.001 Typ C
Anforderungen: T30
Türlicht bxh mm 3500x3100.
Rohmass Mauerlicht bxh mm 3640x3170

Pos.211.001 Typ C1
Anforderungen: T30
Türlicht bxh mm 2300x3100.
Rohmass Mauerlicht bxh mm 2440x3170

Pos.211.002 Typ G
Anforderungen: Aussentüre
Türlicht bxh mm 2100x2300
Rohmass Mauerlicht bxh mm 2240x2370

Pos.211.003 Typ D
Anforderungen: Aussentüre, Fluchttüre
Türlicht bxh mm 1800x2300
Rohmass Mauerlicht bxh mm 1940x2370

Pos.211.004 Typ H
Anforderungen: Aussentüre, Beplankt.
Türlicht bxh mm 900x2300
Rohmass Mauerlicht bxh mm 1040x2370

Pos.211.005 Typ E
Anforderungen:
Türlicht bxh mm 800x2300
Rohmass Mauerlicht bxh mm 940x2370

Pos.211.006 Typ F
Anforderungen: T30
Türlicht bxh mm 1800x2300
Rohmass Mauerlicht bxh mm 1940x2370

Pos.211.007 Typ F
Anforderungen: T30
Türlicht bxh mm 1200x3100
Rohmass Mauerlicht bxh mm 1340x3170

Pos.211.901 Typ A
Anforderungen: Aussentür, Gehflügel Fluchttüre
Türlicht bxh mm 5400x3100
Rohmass Mauerlicht bxh mm 5540x3170